



**MURO CONTENÇÃO - GABIÃO TIPO CAIXA**

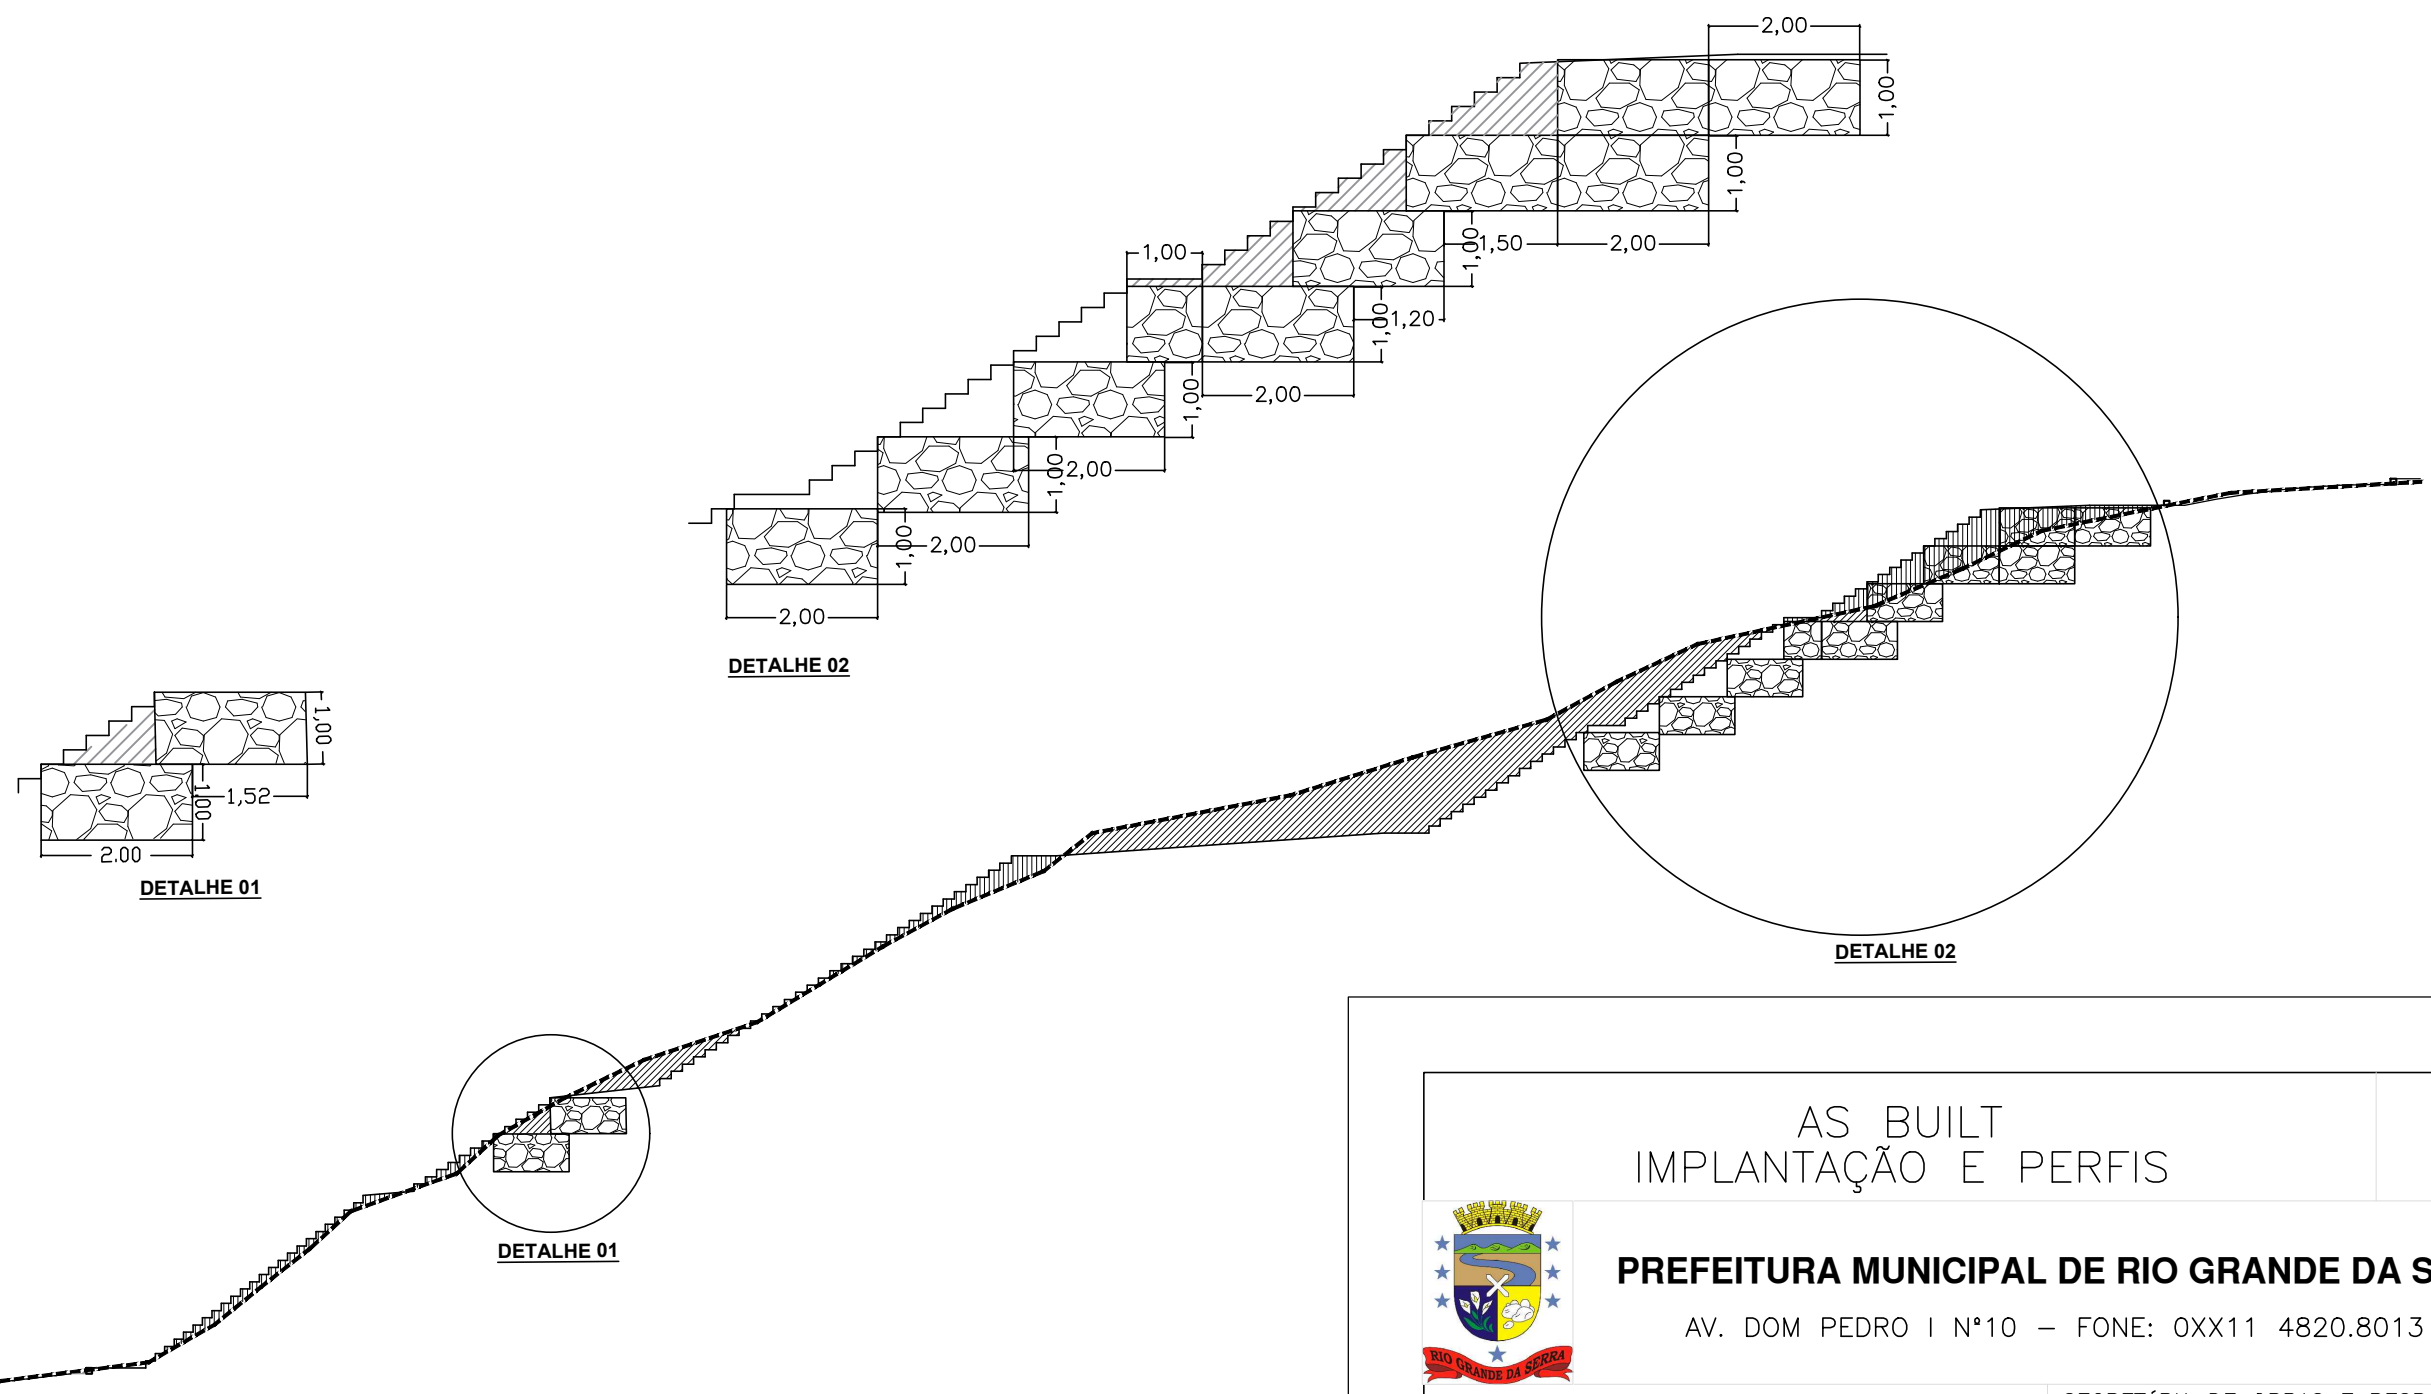

PERFIL - MURO DE CONTENÇÃO GABIÃO

AS BUILT IMPLANTAÇÃO E PERFIS		FOLHA ÚNICA
 <b>PREFEITURA MUNICIPAL DE RIO GRANDE DA SERRA</b> AV. DOM PEDRO I Nº10 – FONE: 0XX11 4820.8013		
OBRA E LOCAL PAVIMENTAÇÃO DE VIELA VIELA 37 – R. PEDRO ADVÍNCULA LOPES COM R. MUNICÍPIO DE JANDIRA VL. LOPES		SECRETÁRIA DE OBRAS E RESPONSÁVEL TÉCNICO  ARQTA. SANDRA TEIXEIRA MALVESE CAU: A 56140-1 RRT: 5665328
 REVISÃO 01	DATA OUT/18	ESCALA S/ESC